KISTA ENTRÉ
HUS 2 PLAN 4

LOA 1480 m²

PENTRY/PAUS
KONTORSYTA
FÖRRÅD, KOPIERING MM
MÖTESRUM/SAMTALSRUM
WC/STÄD
TRAPPHUS/HISS

ARBETSPLATSER	
TOUCHDOWN	18
KONTORSRUM	2
FOKUSRUM	3
ÖPPET LANDSKAP	88
TOTALT	111


MÖTESPLATSER	
MÖTE 14 P	1
MÖTE 10 P	1
MÖTE 6 P	2
MÖTE 4 P	2
MÖTE 3P	4
SAMTAL 2P	2



0 10 meter

1:150@A1 (1:300@A3)

KISTA ENTRÉ

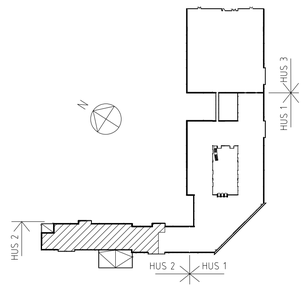

GATUN

Gatun Arkitekter
+46 8 506 016 50
info@gatun.se

Kista Entré - Vasakronan
Vasa-Kien/03/02/Visningsyta/Hus 2 Plan 4
2021.03.05

Vasakronan



KISTA ENTRÉ
KNARRARNÄSGATAN 7
HUS 2 PLAN 4, 1 TR


LOA CA 710 KVM
OBJEKTNUMMER: 14531-F0068

ARBETSPLATSER
KONTOR 1P: 5
KONTOR 2P: 4
ÖPPET LANDSKAP: 48
TOTALT: 57

MÖTESPLATSER
MÖTE 12P: 1
MÖTE 4P: 2
MÖTE 3P: 1
SAMTAL 2P: 4

ENTRÉ
KONTORSYTA
MÖTESRUM
PENTRY/PAUS
FÖRRÅD/KOPIERINGSRUM
RWC/WC

ORIENTERINGSFIGUR

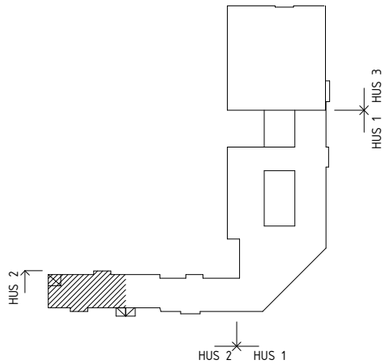


0 5
SKALA 1/200 (A3)

Gatun Arkitekter
+46 8 506 016 50
info@gatun.se

KISTA ENTRÉ - VASAKRONAN
HUS 2 PLAN 4, 1 TR
RELATIONSHANDLING, 2023-01-17

Vasakronan

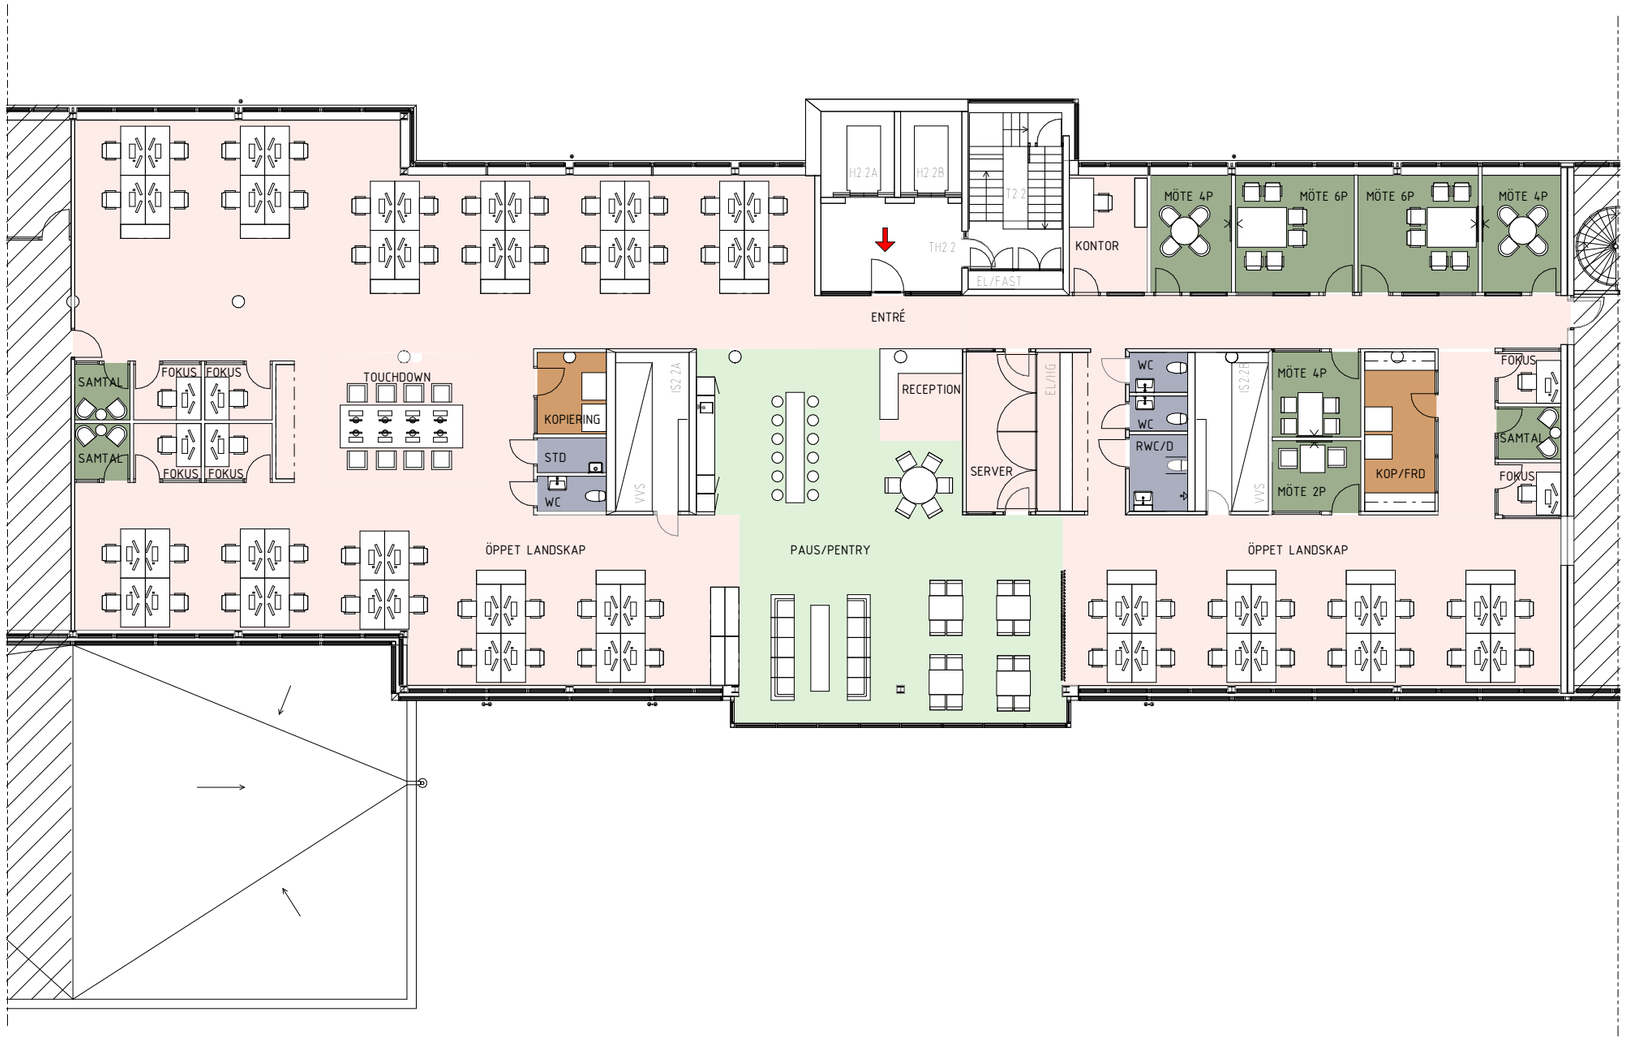

KISTA ENTRÉ
KNARRARNÄSGATAN 7
HUS 2 PLAN 4, 1 TR


LOA CA 758 KVM
OBJEKTNUMMER: 14531-F0037

ARBETSPLATSER
ÖPPET LANDSKAP: 60
TOUCHDOWN: 8
KONTOR: 1
FOKUS: 6
TOTALT: 75

MÖTESPLATSER
MÖTE 6P: 2
MÖTE 4P: 3
MÖTE 2P: 1
SAMTAL: 3

- ENTRÉ
- KONTORSYTA
- MÖTESRUM
- PENTRY/PAUS
- FÖRRÅD/KOPIERINGSRUM
- RWC/WC

ORIENTERINGSFIGUR

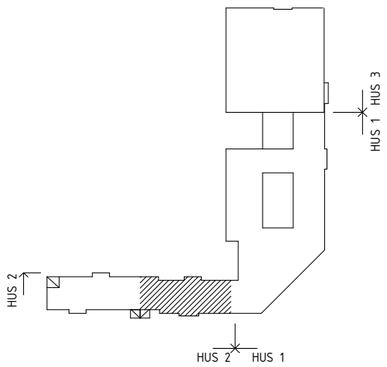

N

0 5

SKALA 1/200 (A3)

Gatun Arkitekter
+46 8 506 016 50
info@gatun.se

KISTA ENTRÉ - VASAKRONAN
HUS 2 PLAN 4, 1 TR
SKISSFÖRSLAG, 2023-01-17

Vasakronan

KISTA ENTRÉ
KNARRARNÄSGATAN 7
HUS 2 PLAN 4, 1 TR

LOA CA 758 KVM
OBJEKTNUMMER: 14531-F0037




UTBILDNINGSRUM FÖR TOTAL 124 PERS
UTBILDNING 6P: 1
UTBILDNING 8P: 1
UTBILDNING 9P: 2
UTBILDNING 12P: 1
UTBILDNING 16P: 3
UTBILDNING 32P: 1

KONTOR 1P: 1
MÖTE 6P:1
MÖTE 8P: 1

ENTRÉ
KONTORSYTA
MÖTESRUM
PENTRY/PAUS
FÖRRÅD/KOPIERINGSRUM
RWC/WC
UTBILDNING

ORIENTERINGSFIGUR

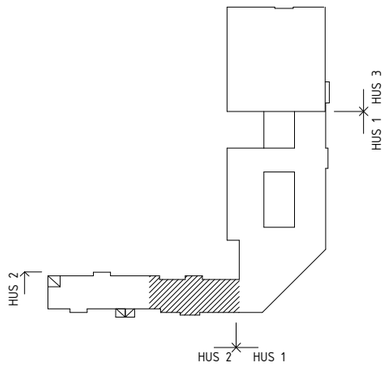

N

0 5

SKALA 1/200 (A3)

Gatun Arkitekter
+46 8 506 016 50
info@gatun.se

KISTA ENTRÉ - VASAKRONAN
HUS 2 PLAN 4, 1 TR
RELATIONSHANDLING, 2023-01-17

Vasakronan